
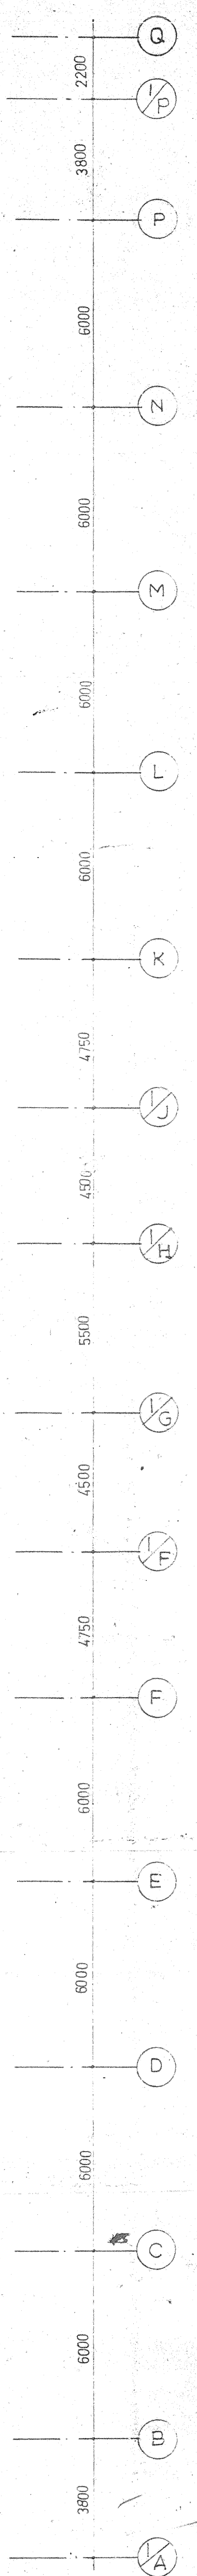


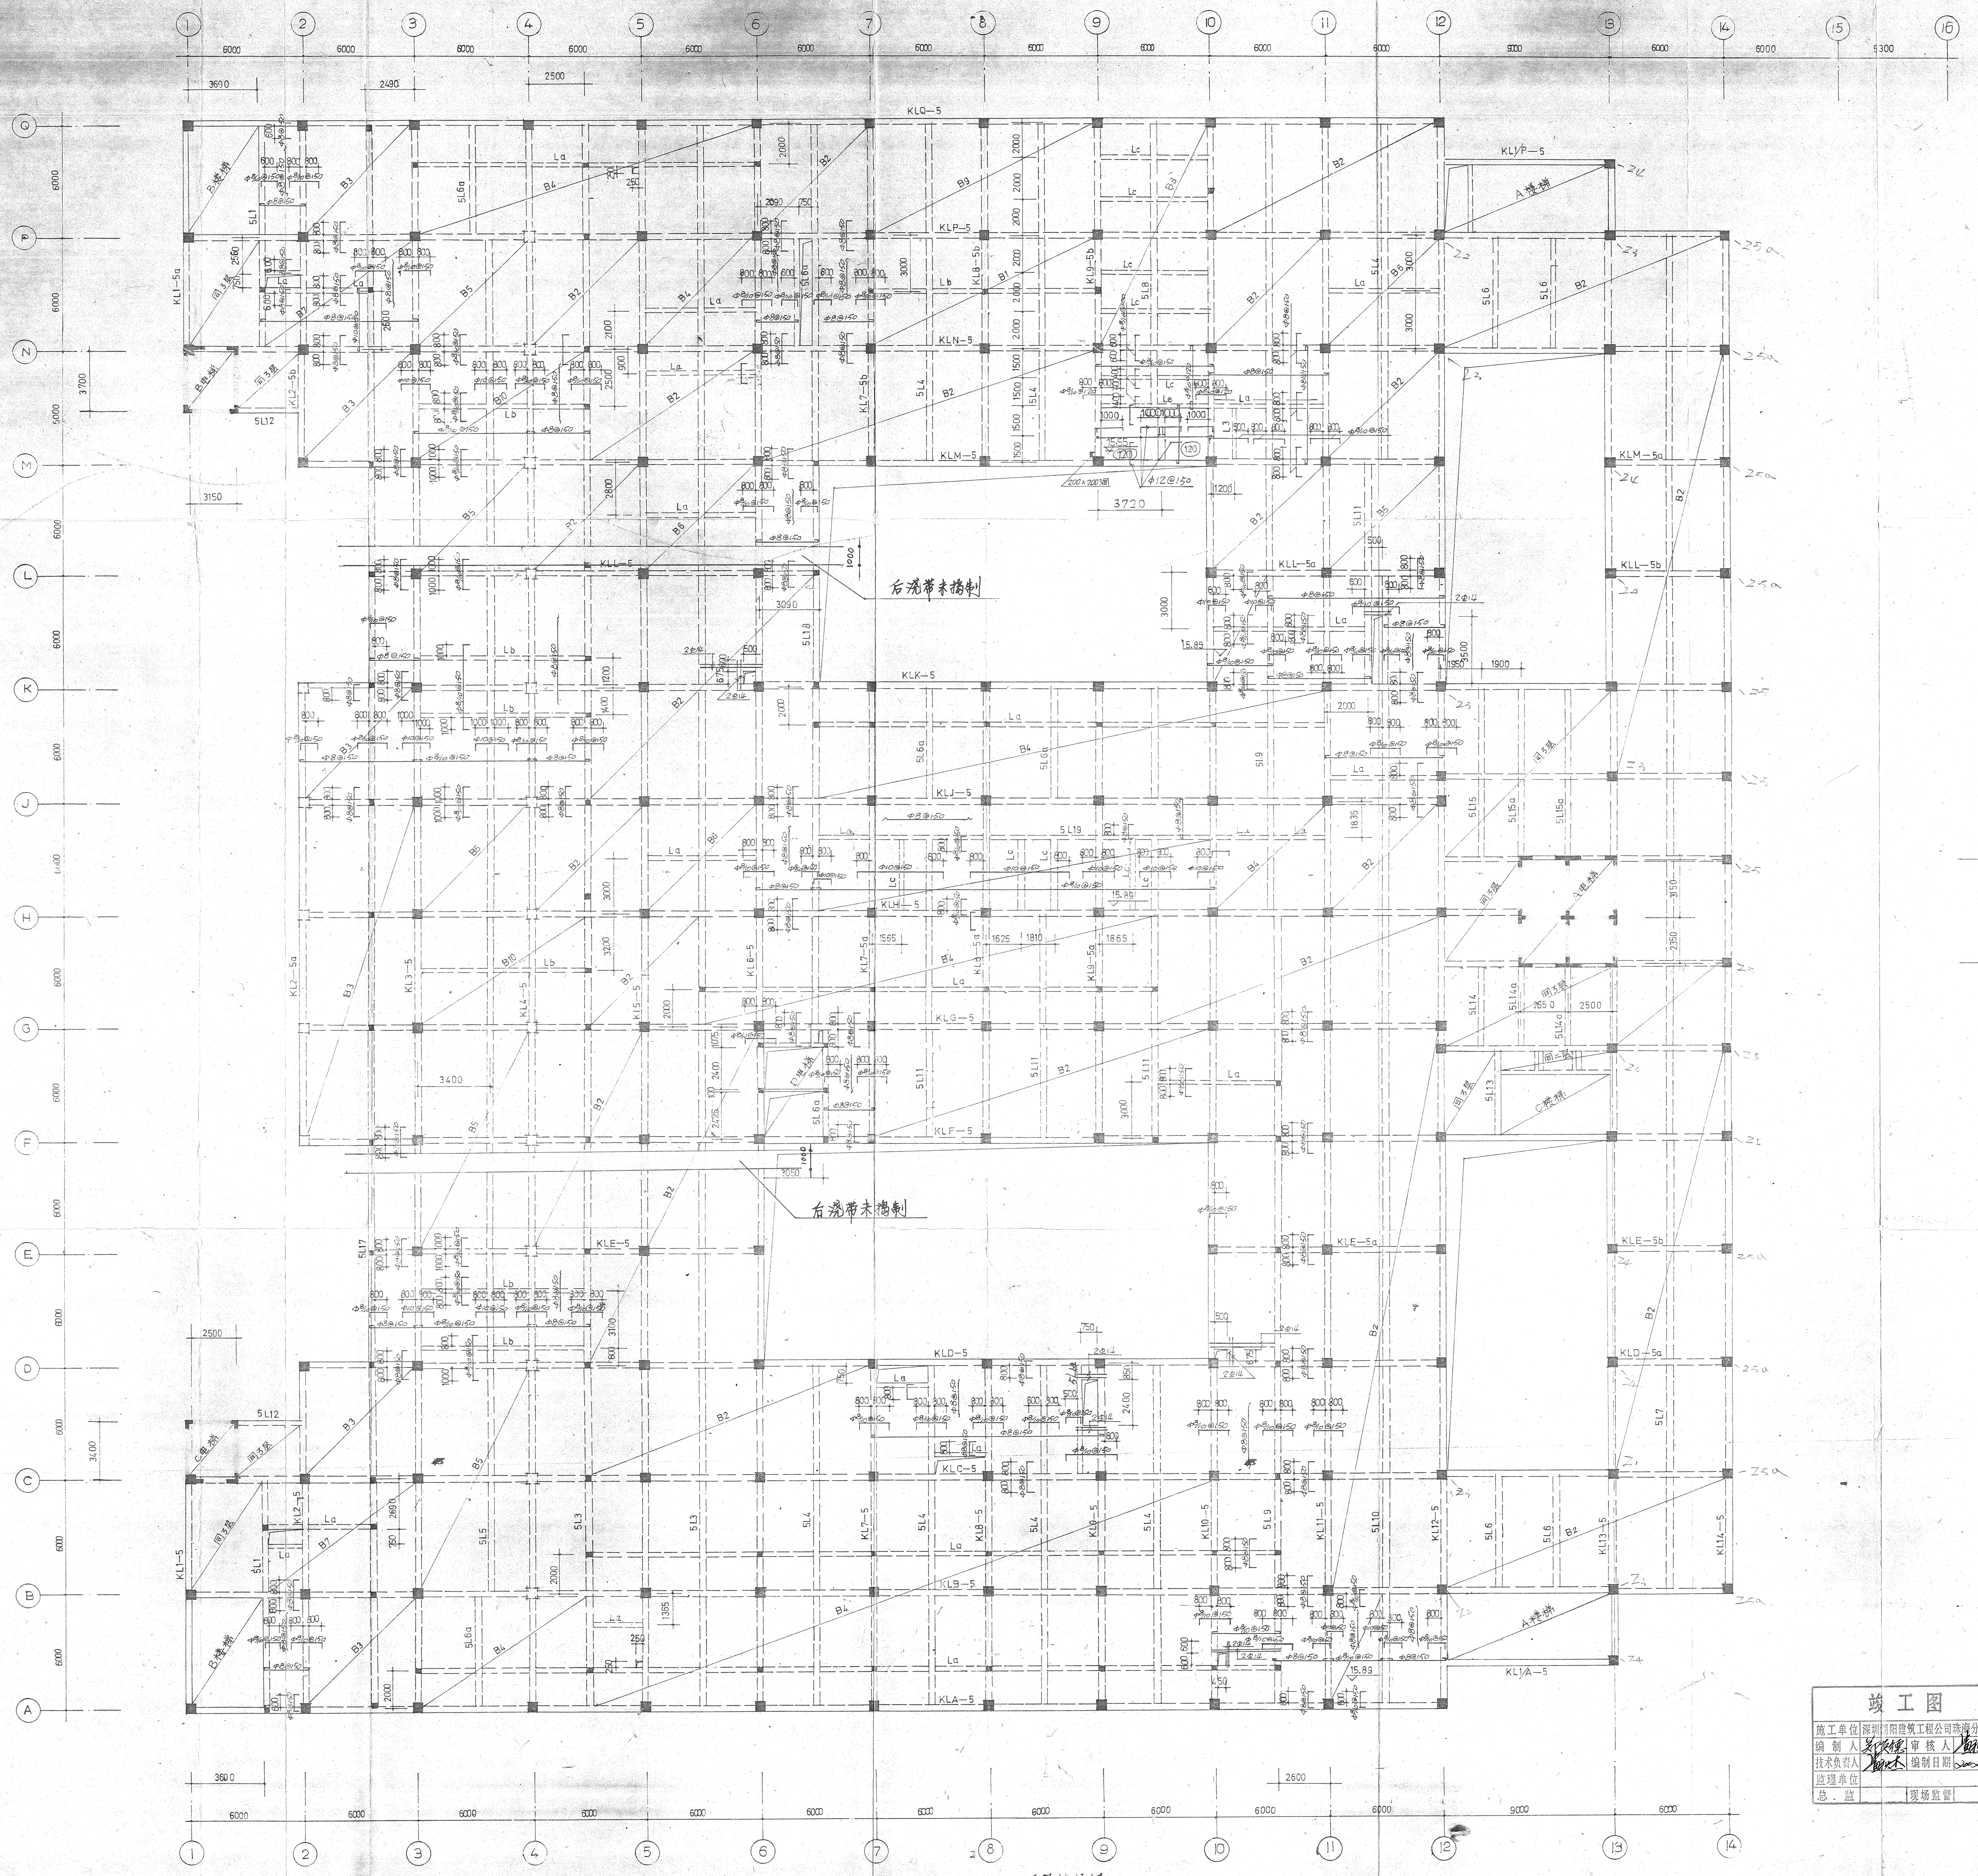
补充说明:

- 除注明外, 五层已经按图纸及通知编制完成。
- 五层楼面(1)~(4)轴(1)~(4)轴范围内, 内圈柱核芯2.4m, 外圈柱核芯3.0m。
- 五层楼面(1)~(4)轴范围内, 柱核芯至下层柱。

注:

- B2板配筋参照三层结构平面B2板。
- B3, B4, B5, B6板配筋参照四层结构平面B3, B4, B5, B6板。
- B7, B8, B9板配筋参照四层结构平面B7, B8, B9板。
- La, L1梁断面同三层La, L1。
- L2梁断面同三层L2梁。
- L3, L4梁断面同四层L3, L4, L5, L6, L7梁。
- Lc梁断面同四层Lc梁。


五层结构图