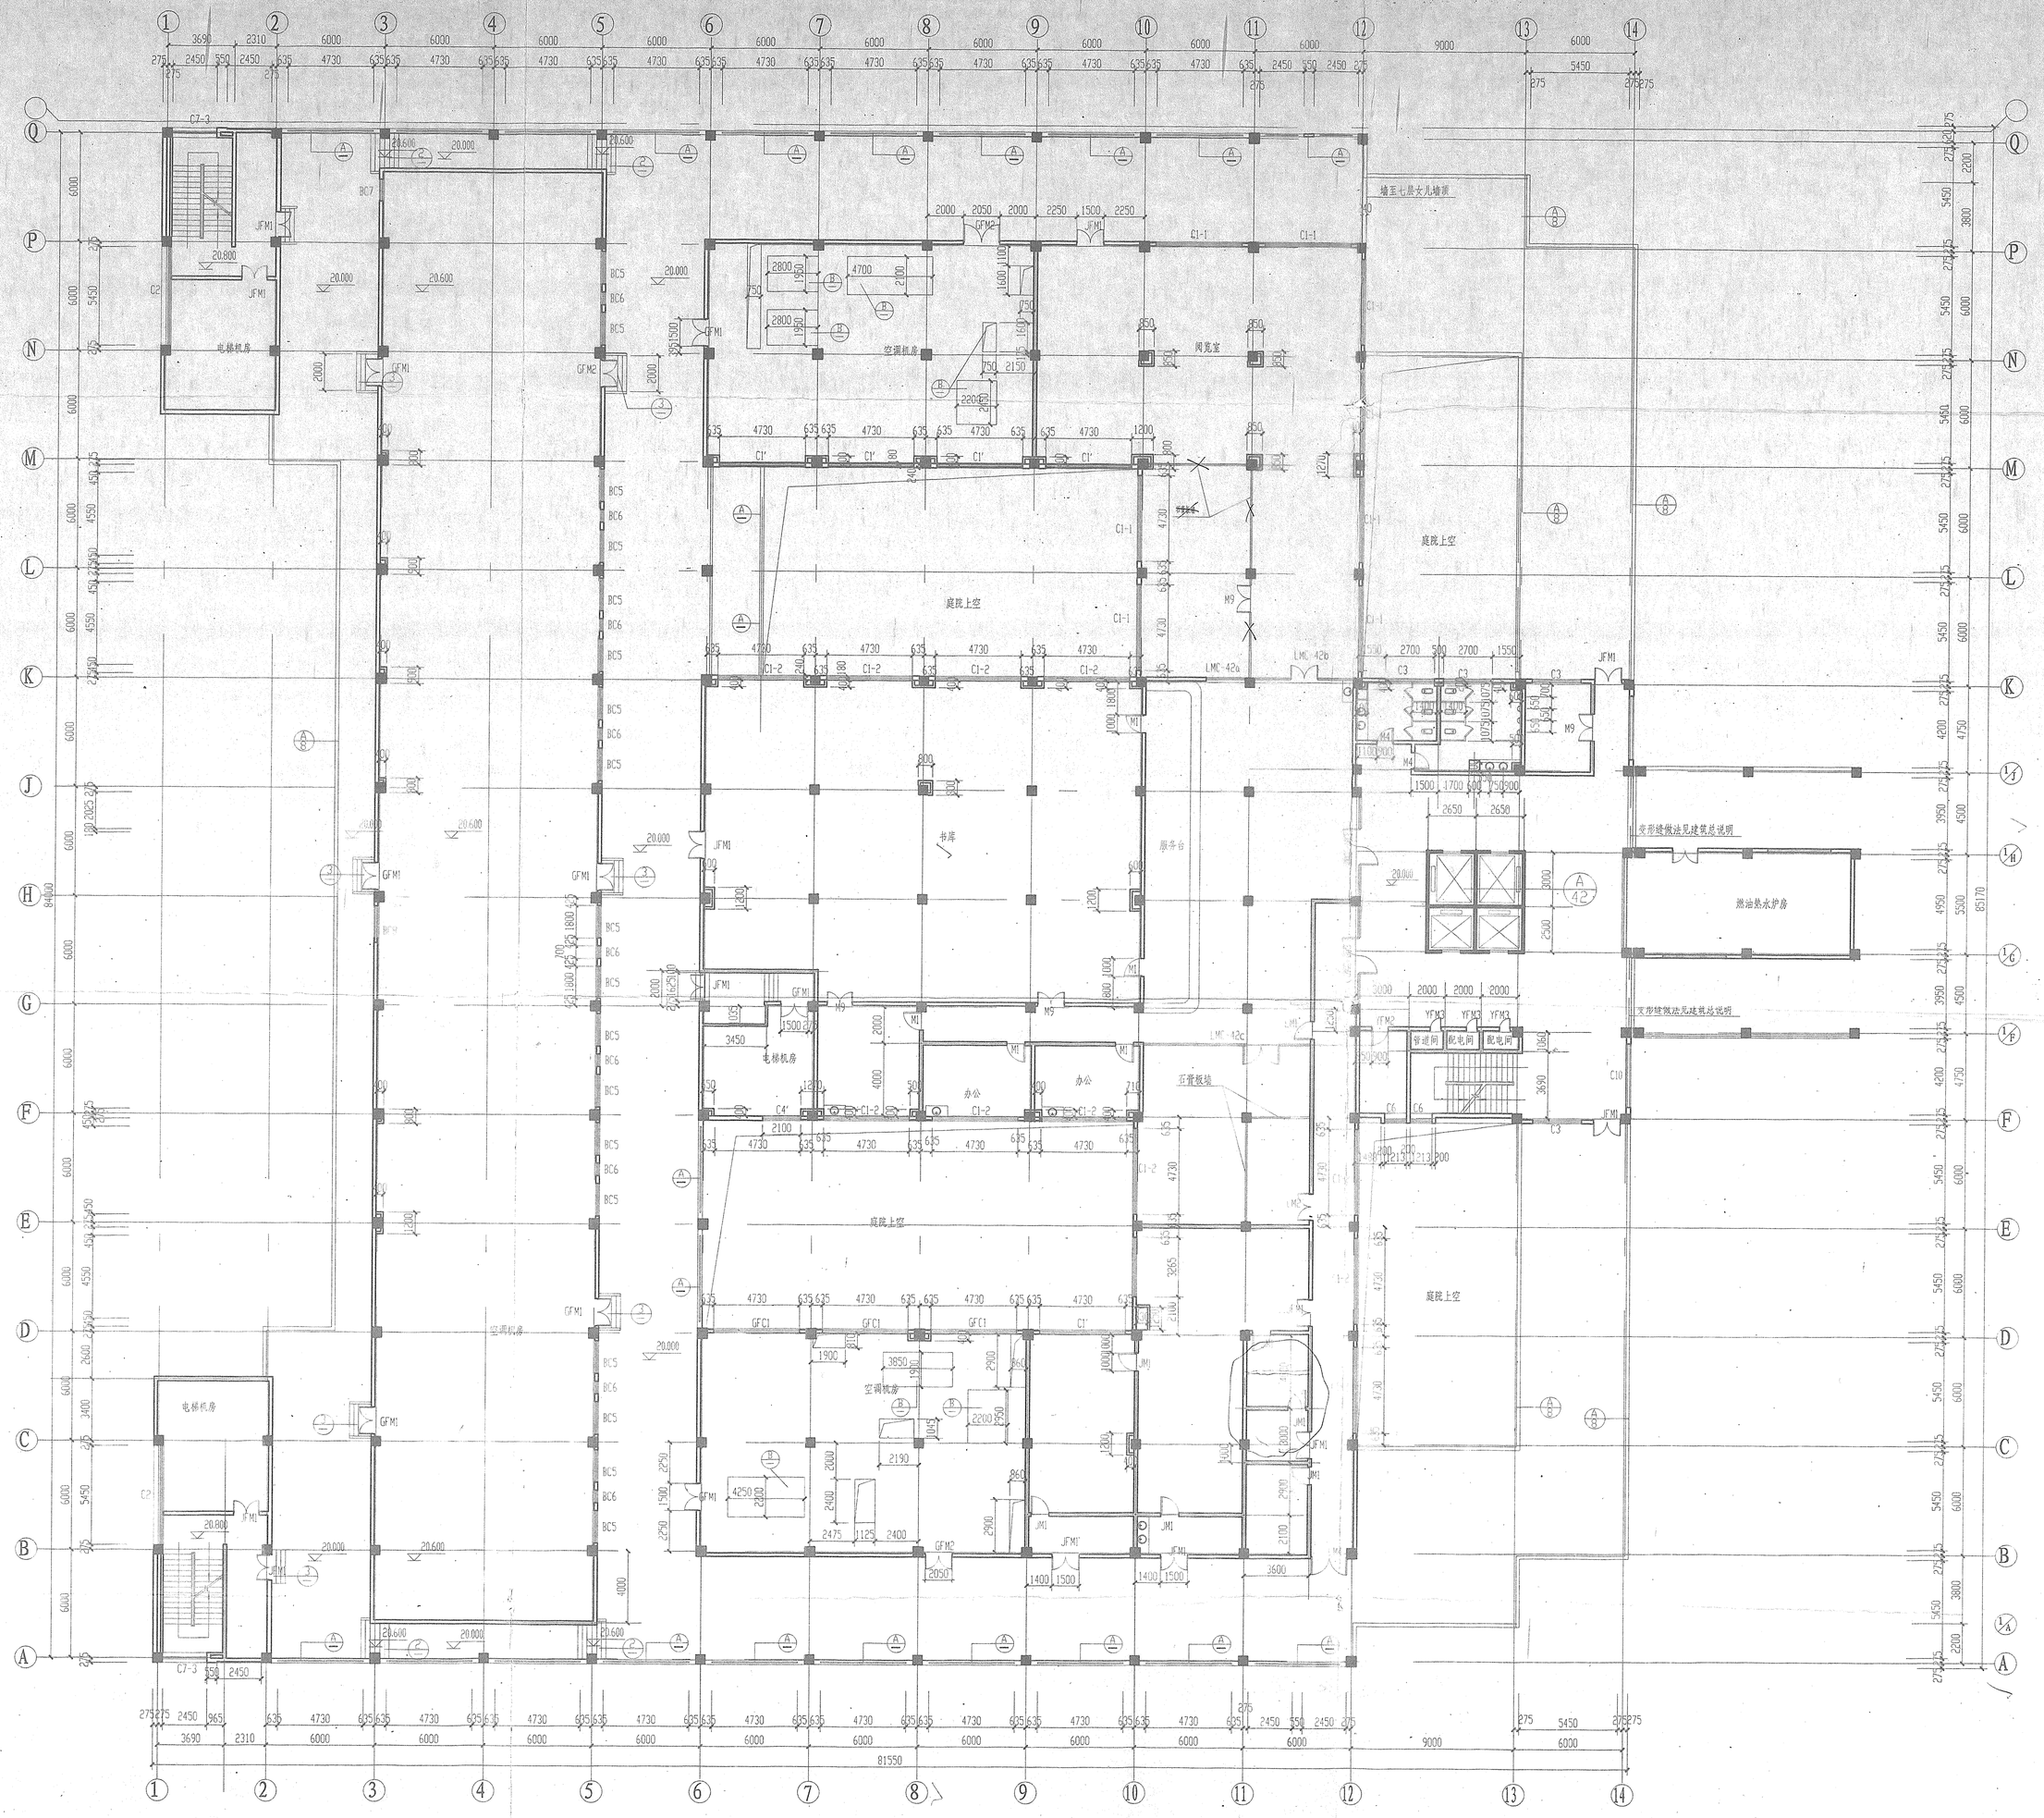

六层建筑平面图 1:150

红色柱"x"位置未做。

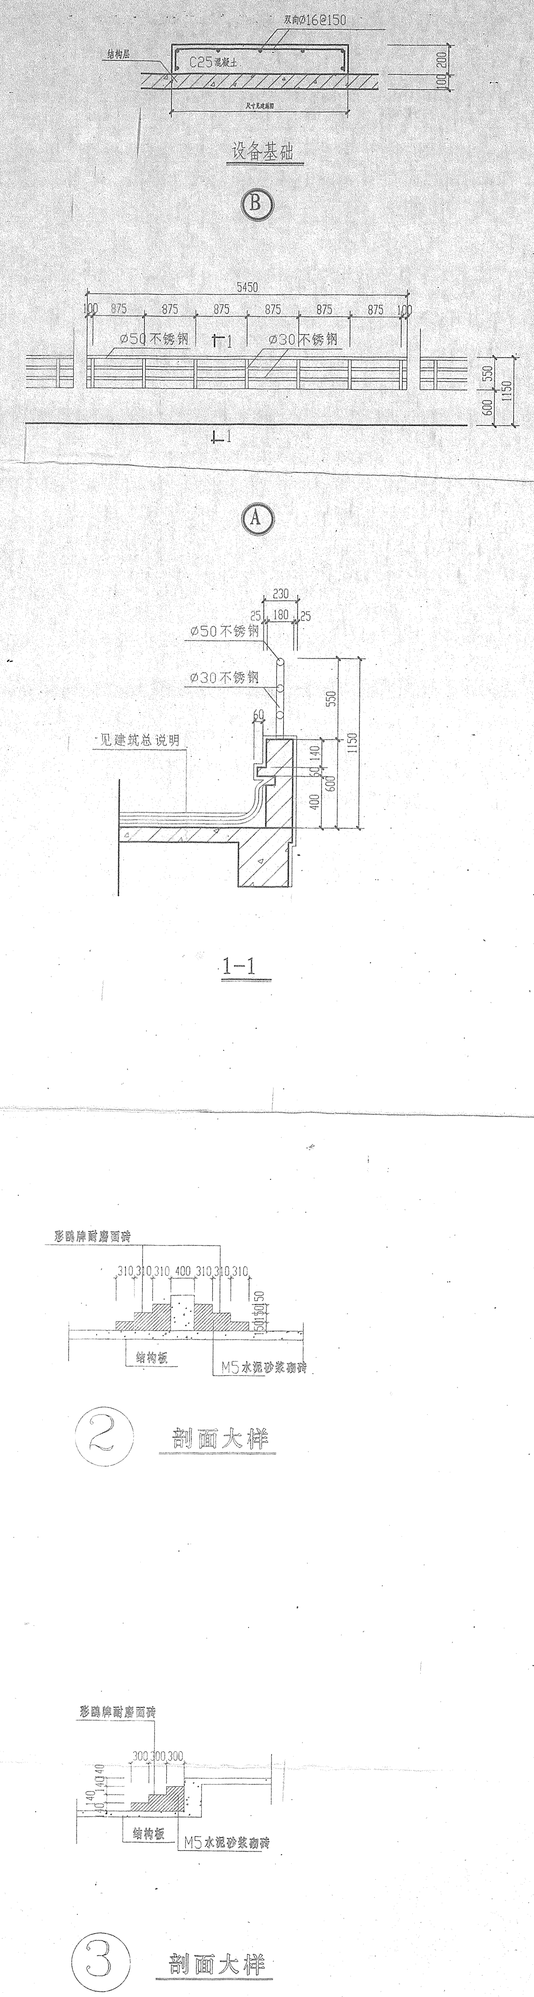

竣工图

施工单位	深圳市阳光建筑工程公司珠海分公司		
编制人		审核人	
技术负责人		编制日期	
监理单位			
总监		现场监理	

中山大学附属第五医院 基建科

工程设计出图专用章
单位:珠海市建设设计院
证书号:19011?-8
广东省建设厅监制

珠海市建筑设计院			建设单位	中山大学附属第五医院	出图号	92001-065-2
院 长		专业负责	工程名称	医技楼	图别	建施
审 定		校 对	图名	六层建筑平面图	比例	1:150
主 管		设 计			日期	2003.2
建筑负责		绘 图	内容		图号	7
					图纸总数	